

Amtliche Bekanntmachung des Kreises Stormarn

1. Satzung zur Änderung der Satzung des Wasserbeschaffungsverbandes Bad Oldesloe-Land

Auf der Grundlage des § 6 des Wasserverbandsgesetzes (WVG) vom 12. Februar 1991 (BGBl. I 1991, S. 405), geändert durch Art. 1 des Gesetzes vom 15. Mai 2002 (BGBl. I 2002, S. 1578) und des § 22 Ausführungsgesetzes zum Gesetz über Wasser- und Bodenverbände (Landeswasserverbandsgesetz – LWVG) in der Fassung vom 11. Februar 2008 wird die 1. Satzung zur Änderung der Satzung des Wasserbeschaffungsverbandes Bad Oldesloe-Land vom 09. Dezember 2015 erlassen:

1. Satzung zur Änderung der Satzung des Wasserbeschaffungsverbandes Bad Oldesloe-Land im Kreis Stormarn

Aufgrund des § 6 des Gesetzes über Wasser- und Bodenverbände (Wasserverbandsgesetz – WVG) vom 12. Februar 1991 (BGBl. I S. 405), geändert durch Artikel 1 des Gesetzes vom 15. Mai 2002 (BGBl. I S. 1578), und des Ausführungsgesetzes zum Gesetz über Wasser- und Bodenverbände (Landeswasserverbandsgesetz – LWVG) in der Fassung der Bekanntmachung vom 11. Februar 2008 (GVOB. Schl.-H. S. 86) ist folgende Satzung durch Bekanntmachung vom 05. März 2016 in Kraft getreten.

§ 1

§ 1 (zu §§ 3, 6 WVG) „Name, Dienstsiegel, Sitz, Verbandsgebiet“, Absatz 3 erhält folgende Fassung:

Der Verband umfasst das Gebiet seiner Mitglieder nach näherer Bestimmung des § 2. Das Versorgungsgebiet ergibt sich aus der Übersichtskarte im Maßstab 1:10.000, die dieser Satzung als Anlage beigefügt ist, anhand der in orange und grün dargestellten Linien für die Hauptversorgungsleitungen. Die Übersichtskarte ist Bestandteil der Satzung. Eine Ausfertigung der Karte ist beim Kreis Stormarn, Mommsenstraße 13, 23843 Bad Oldesloe und in der Geschäftsstelle des Verbandes im Amt Bad Oldesloe-Land, Mewesstraße 22/24, 23843 Bad Oldesloe verwahrt. Die Karten können bei diesen Behörden während der Dienststunden eingesehen werden.

§ 2

§ 14 (zu §§ 52, 53 WVG) „Wahl des Vorstandes“, Absatz 3 erhält folgende Fassung:

Die Verbandsversammlung wählt den Vorstandsvorsteher, die Vorstandsmitglieder sowie für jedes Vorstandsmitglied einen Stellvertreter und eines der Vorstandsmitglieder zum Stellvertreter des Vorstandsvorstehers. Das Ergebnis der Wahl ist der Aufsichtsbehörde unverzüglich anzuzeigen.

§ 3

§ 32 (zu § 67 WVG, § 22 Abs. 4 LWVG, § 6 BekanntVO) „Bekanntmachungen“, Absatz 2 erhält folgende Fassung:

Bekannt gemacht wird durch Bereitstellung im Internet auf der Internetseite des *Amtes Bad Oldesloe-Land* unter *www.bad-oldesloe-land.de*. Im Falle von Rechtsetzungsvorhaben wird zusätzlich ein Hinweis auf die Internetveröffentlichung in *Lübecker Nachrichten, Stormarner Teil* und im *Stormarner Tageblatt* veröffentlicht.

§ 4

Diese Satzung tritt am Tage nach ihrer Bekanntmachung in Kraft.

Beschlossen durch den Verbandsausschuss
in seiner Sitzung am 09.12.2015:

Bad Oldesloe, den 09.12.2015

gez. Ladders
Verbandsvorsteher
WBV Bad Oldesloe-Land

Genehmigt:

Bad Oldesloe, den 25.01.2016

gez. Anja Kühl
Der Landrat des Kreises Stormarn
als Aufsichtsbehörde der Wasser- und Bodenver-
bände

Ausgefertigt:


Bad Oldesloe, den 04.02.2016

gez. Ladders
Verbandsvorsteher
WBV Bad Oldesloe-Land

Bekannt gemacht:

Bad Oldesloe, den 05.03.2016

gez. Anja Kühl
Der Landrat des Kreises Stormarn
als Aufsichtsbehörde der Wasser- und Bodenver-
bände

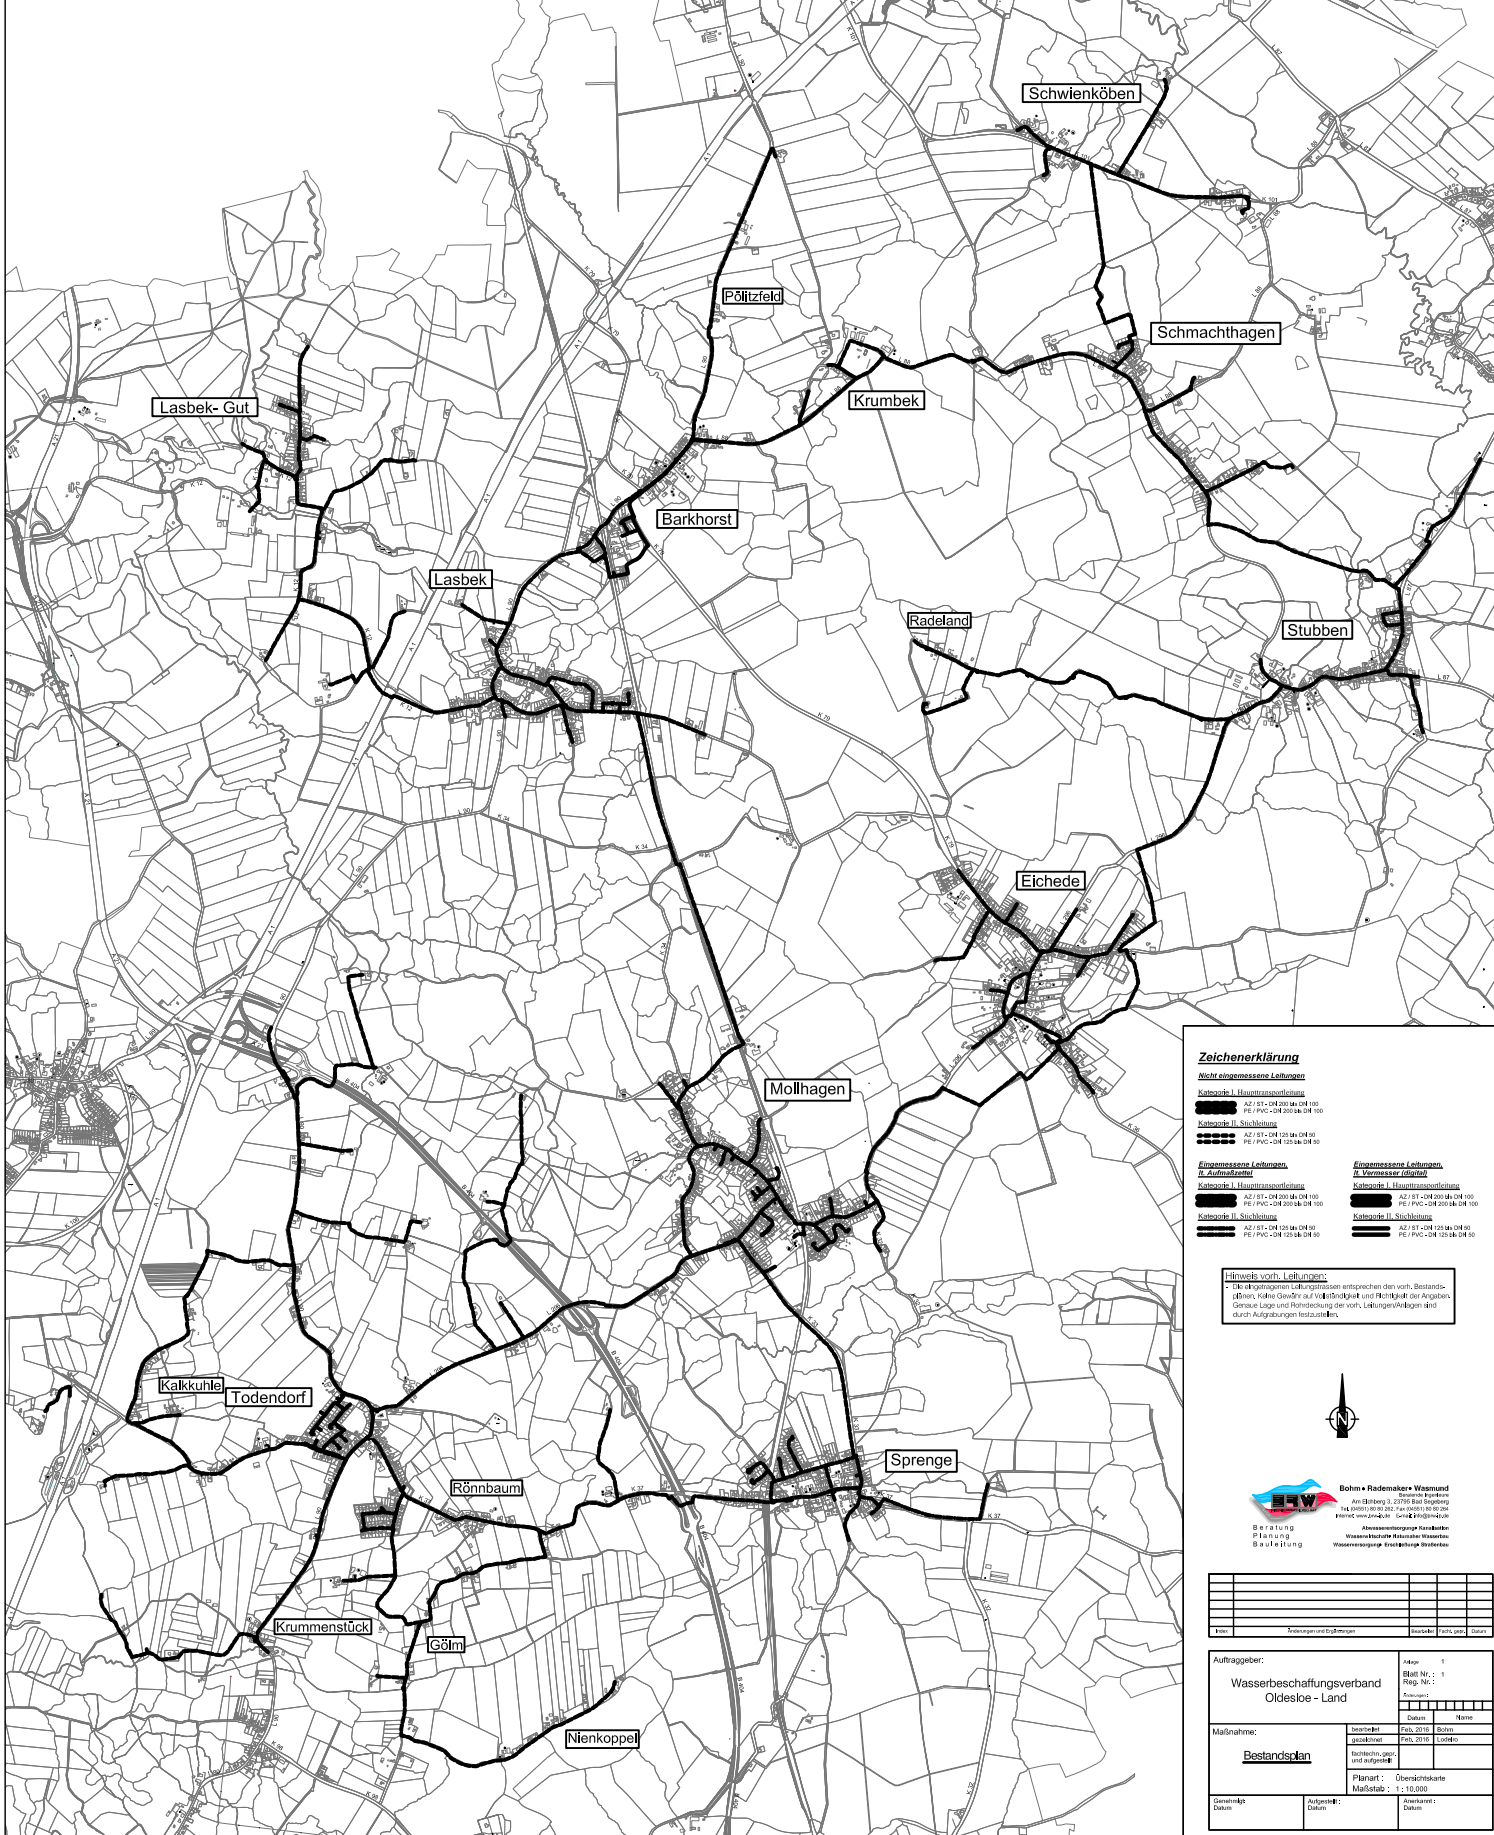

Zeichenerklärung

Nicht eingemessene Leitungen


Hinweis vorh. Leitungen:
 Die in der Karte eingezeichneten Leitungen entsprechen den vorh. Bestands-
 leitungen. Keine Gewähr auf Vollständigkeit und Richtigkeit der Angaben.
 Genaue Lage und Höhenlage der vorh. Leitungen können durch
 durch Aufgrabungen bestätigt werden.



Böhm + Rademakers + Wisnand


Auftraggeber:
 Wasserbeschaffungsverband
 Oldesloe - Land

Maßnahme:
 Bestandsplan

Genehmigt Datum: _____ **Ausgeführt** Datum: _____

Rev.: 1
Blatt Nr.: 1
Reg. Nr.: _____

Datum	Name
Feb. 2016	Böhm
Feb. 2016	Ludwig

Planart: Übersichtskarte
Maßstab: 1 : 10.000